


WOHNÜBERBAUUNG "BELLAGO" ALTE LANDSTRASSE, 8708 MÄNNEDORF			
BAUHERR		OBJEKTNUMMER	
GUIDO THALER AG ZÜRCHERSTRASSE 262 8406 WINTERTHUR		1650	
DACHAUFSICHT			
HAUS F			
GEZEICHNET	DATUM	MASSSTAB	PLANNUMMER
R. BRANDENBERGER	06.12.2008		
FORMAT	ZEICHNUNG		
A3/50	1380-1389	1:50	1650-58

SITUATION 1:1000

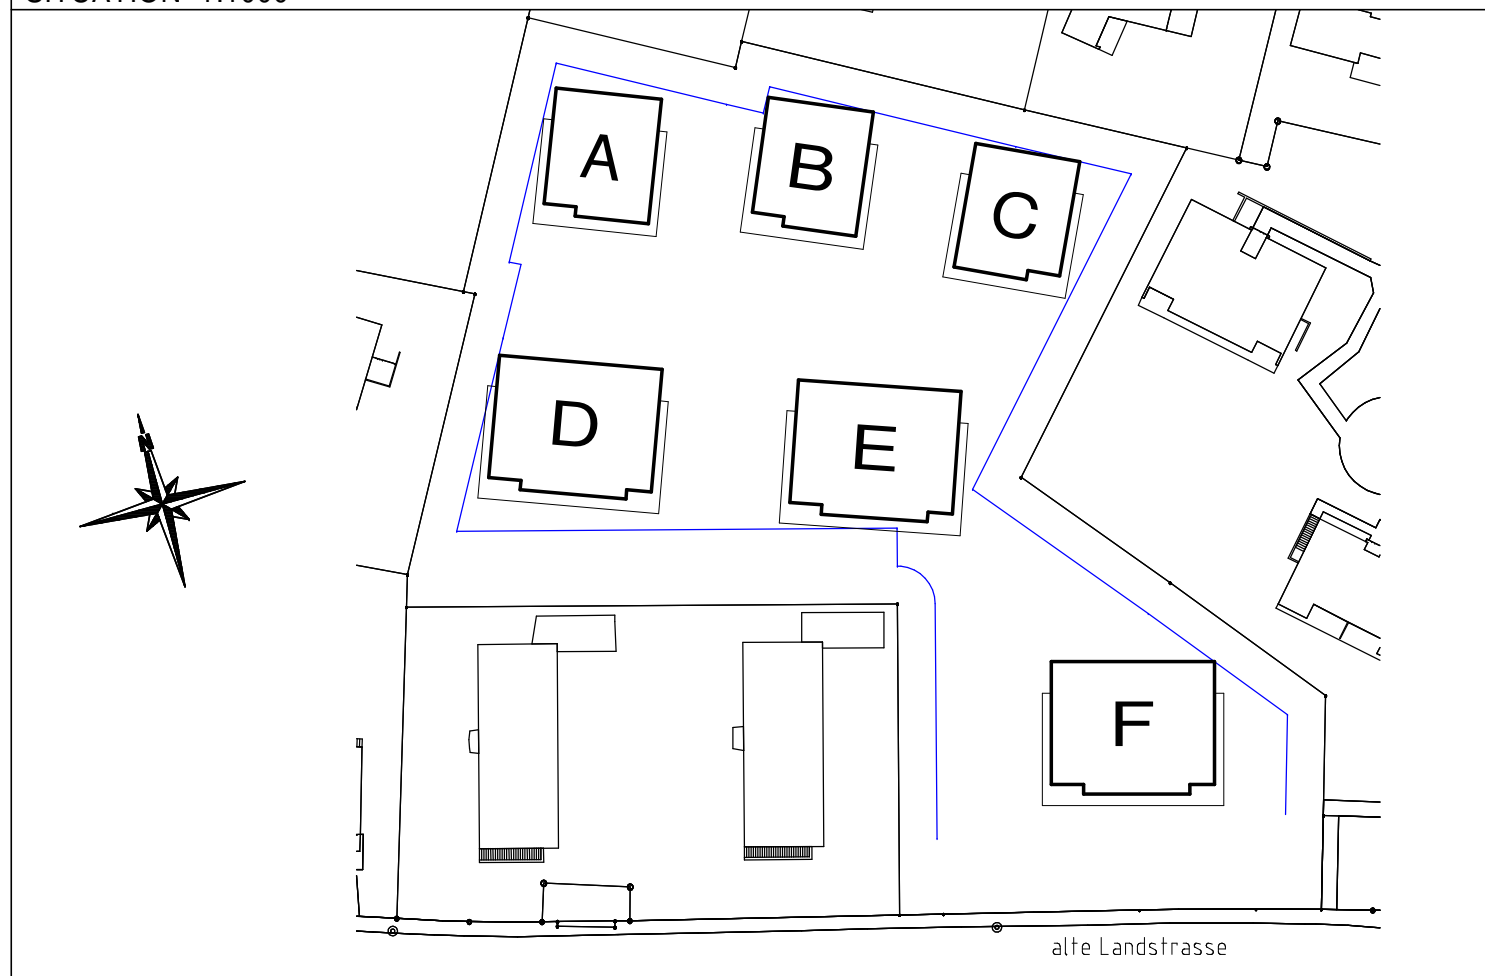

± 0.00 = 424.05 Meter über Meer = Oberkant fertig Boden Treppenhaus Erdgeschoss

REVISIONSPLAN SANITÄR 21.12.10

Inag Sanitär Bauspengerei Inag - Nievergelt AG Zentralstr. 4 8623 Wetzikon Telefon 044 931 20 90 Telefax 044 931 20 99	Überbauung Bellagio, Männedorf			
	Koordinationsplan S/ H/ L			
	Haus F, Dachaufsicht			
	Mst.	1:50	Gez.	RM
Gr.	90 / 60	Dat.	18.03.09	PINr.

40

Plan Nr. 856-N

41

Plan Nr. 856-N

42

Plan Nr. 856-N

