


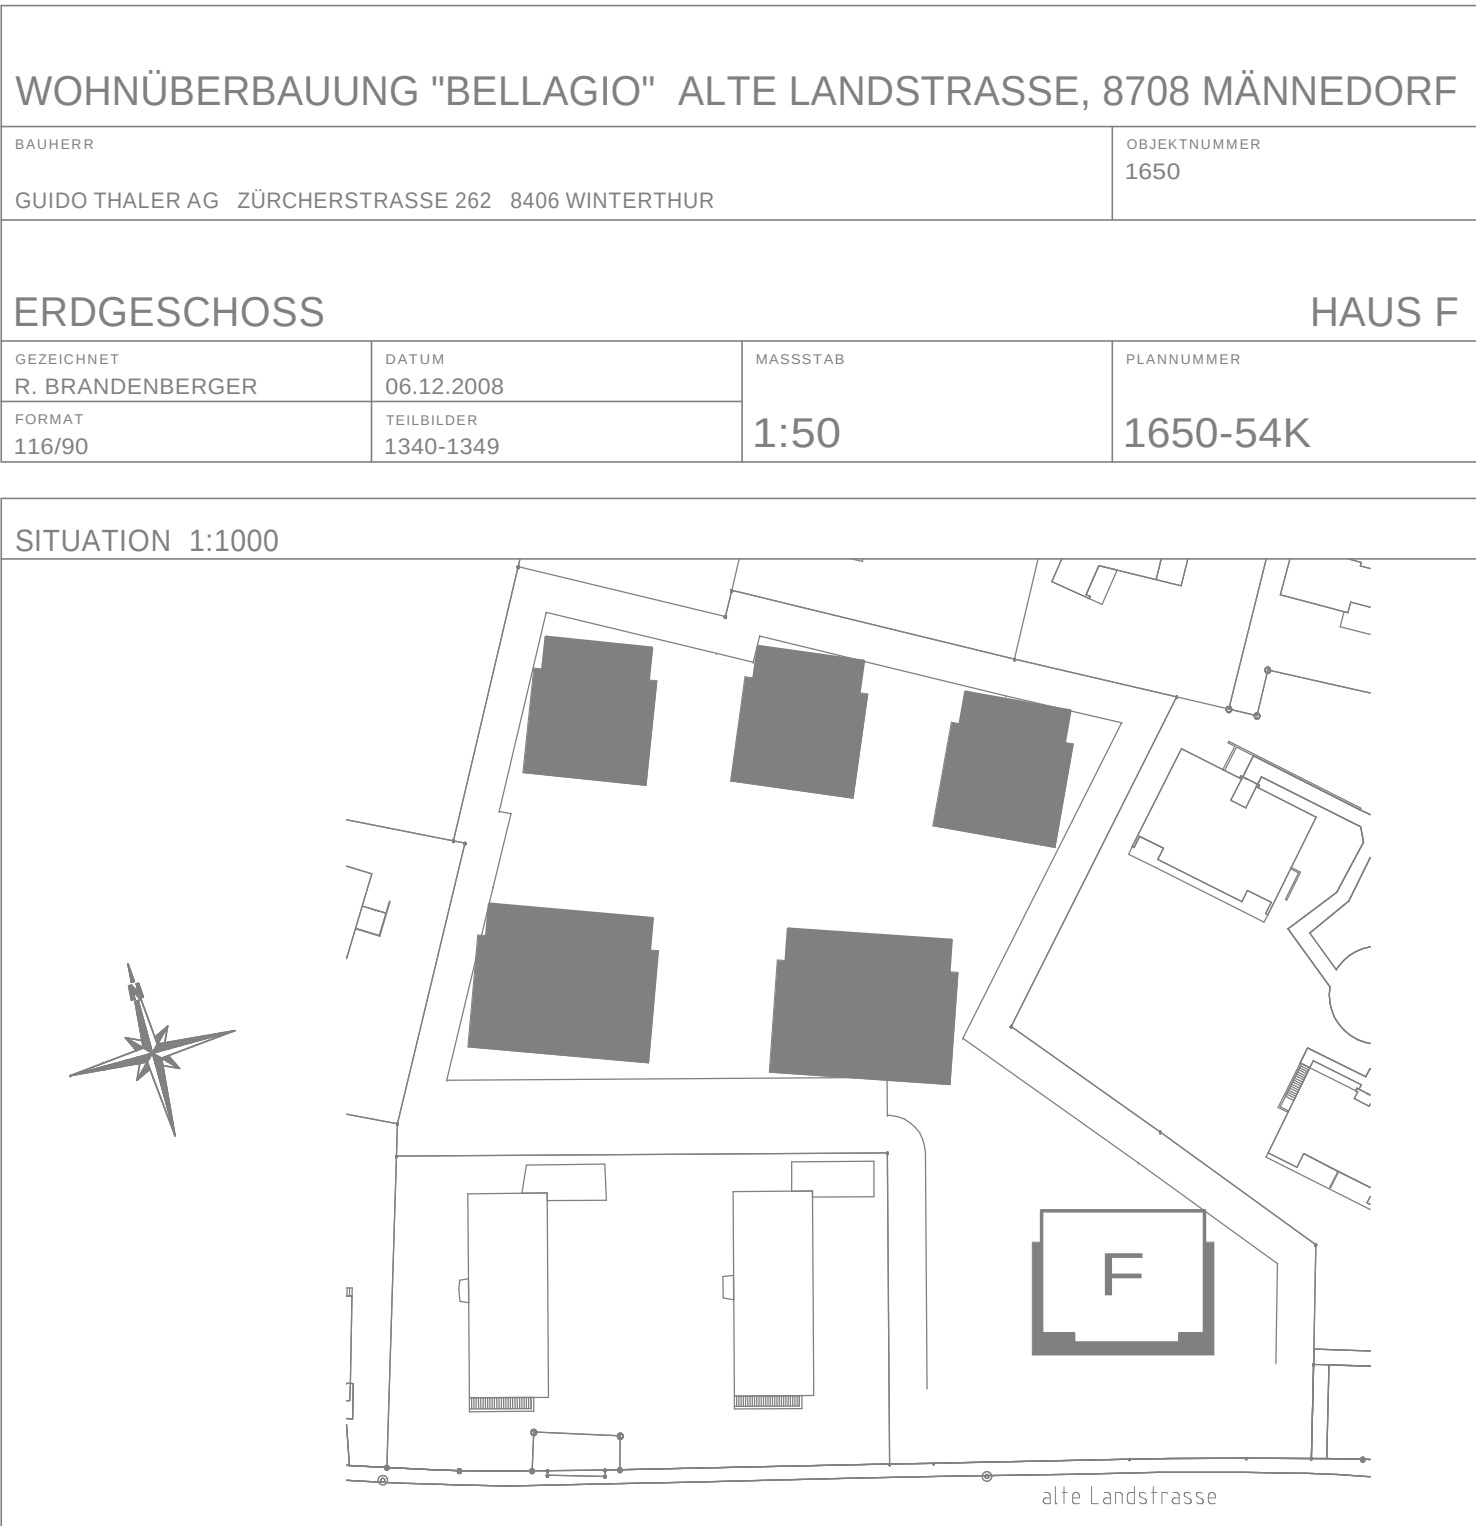

REVISIONEN			
A	Wohnung F.11 + F.12 > Sanitärapparate gemäss Auswahlliste eingezeichnet, zusätzlicher Schacht im Abstellraum für eventuellen Anschluss Waschmaschine	12.01.2009	R. Brandenberger
B	Wohnung F.11 + F.12 > zusätzliche Stützen im Balkonbereich gemäss Angabe Ingenieur	10.03.2009	R. Brandenberger
C	Wohnung F.11 + F.12 > zusätzliche Stützen im Balkonbereich gemäss Angabe Ingenieur	11.03.2009	R. Brandenberger
D	Wohnung F.12 > Zimmer 2 zu Laden Zimmer 3 vergrössert	11.03.2009	R. Brandenberger
E	Wohnung F.11 > In WC/Du hinter Wc und Lavabo Brüstung (GIS-Element) 1.10m hoch	12.05.2009	R. Brandenberger
F	Wohnung F.12 > Küche gemäss Auftragserteilung eingezeichnet	05.06.2009	R. Brandenberger
G	Wohnung F.12 > Ankleide in Zimmer 3 gemäss Auftragserteilung eingezeichnet sowie Leichtbalkenwand	25.06.2009	R. Brandenberger
H	Wohnung F.11 > Küche gemäss Auftragserteilung eingezeichnet	11.08.2009	R. Brandenberger
I	Wohnung F.12 > Sanitärapparate gemäss Auftragserteilung und Detailplan eingezeichnet	24.08.2009	R. Brandenberger
K	Wohnung F.11 > Sanitärapparate gemäss Auftragserteilung und Detailplan eingezeichnet	27.08.2009	R. Brandenberger

SCHRAFFUR- UND FARBLEGENDE	
Oribeton	vorfabrizierter Beton
Kalksandstein	nachträgliche Vorfabrikation in Kalksandstein
Swissmodul Backstein	nachträgliche Vorfabrikation in Swissmodul-Backstein
Schalldämmstein Calmo	Mörtel / Gips
Betonwerkstein / Kunststein	Natursteine
Wärmedämmung	Sperrschichten

ERLÄUTERUNGEN ZU PLANABKÜRZUNGEN	
Ausz. Auszugsschrank	Ok.r.Sch. Oberkant rohe Schwelle
Ba. Bodenablauf	Pz. Putzschicht
Bo. Backofen	Rad. Radiator
Dw. Dachwasserablauf	Ta. Tablarschrank
Dk. Drehklappfenster	Ts. Türschliessers
Ge. Geländer	Tu. Türrahmen
Ge. Geländer	Uk.r.St. Unterkant fertig Sturz
Hr. Handrührgerät elektrisch	Uk.r.St. Unterkant roher Sturz
K. Kurbel Verbunddrahtstoren	Vr. Verbunddrahtstoren
Kü. Kühlschrank	Vr. elektr. Verbunddrahtstoren mit elektrischem Antrieb
Ls. Leuchte	Wm. Waschmaschine
M. Motor der elektrisch angetriebenen Knickkammerklappe	Wt. Wäschständer
Mfb. Metallfensterbank	Zem.schw. Zementstühle
Ok.r.Br. Oberkant fertig Brüstung	
Ok.r.Br. Oberkant rohe Brüstung	
Ok.r.Sch. Oberkant fertig Schwelle	

BESONDERHEITEN

Sämtliche Türen sind ab höherem fertigen Boden beziehungsweise Schwelle bis Unterkant roher Sturz zu mauern

In sämtlichen Wohnungs- und Treppenhauseingängen dürfen keinerlei Installationen (Sanitär, Elektro, etc.) vorgenommen werden > Schallschutz!

Revisionsplan Lüftung Haus F Erdgeschoss			
Wohnüberbauung "Bellagio" Alte Landstrasse, 8708 Männedorf	Gezeichnet tv	Erstellt 18. März 2009	Rev. a 10.11.11
Format A2	Maßstab 1:50	Rev. b	Rev. c
ELSNER-KLIMA AKTIENGESELLSCHAFT FÜR LÜFTUNGS- UND KLIMATECHNIK		Rev. d	Rev. e
Soding 13a, 8134 Adliswil Tel. 044 711 80 40 Fax 044 711 80 41 www.elsner-klima.ch info@elsner-klima.ch		Plan Nr. 939_Revisionsplan Lü_Haus F_EG	

